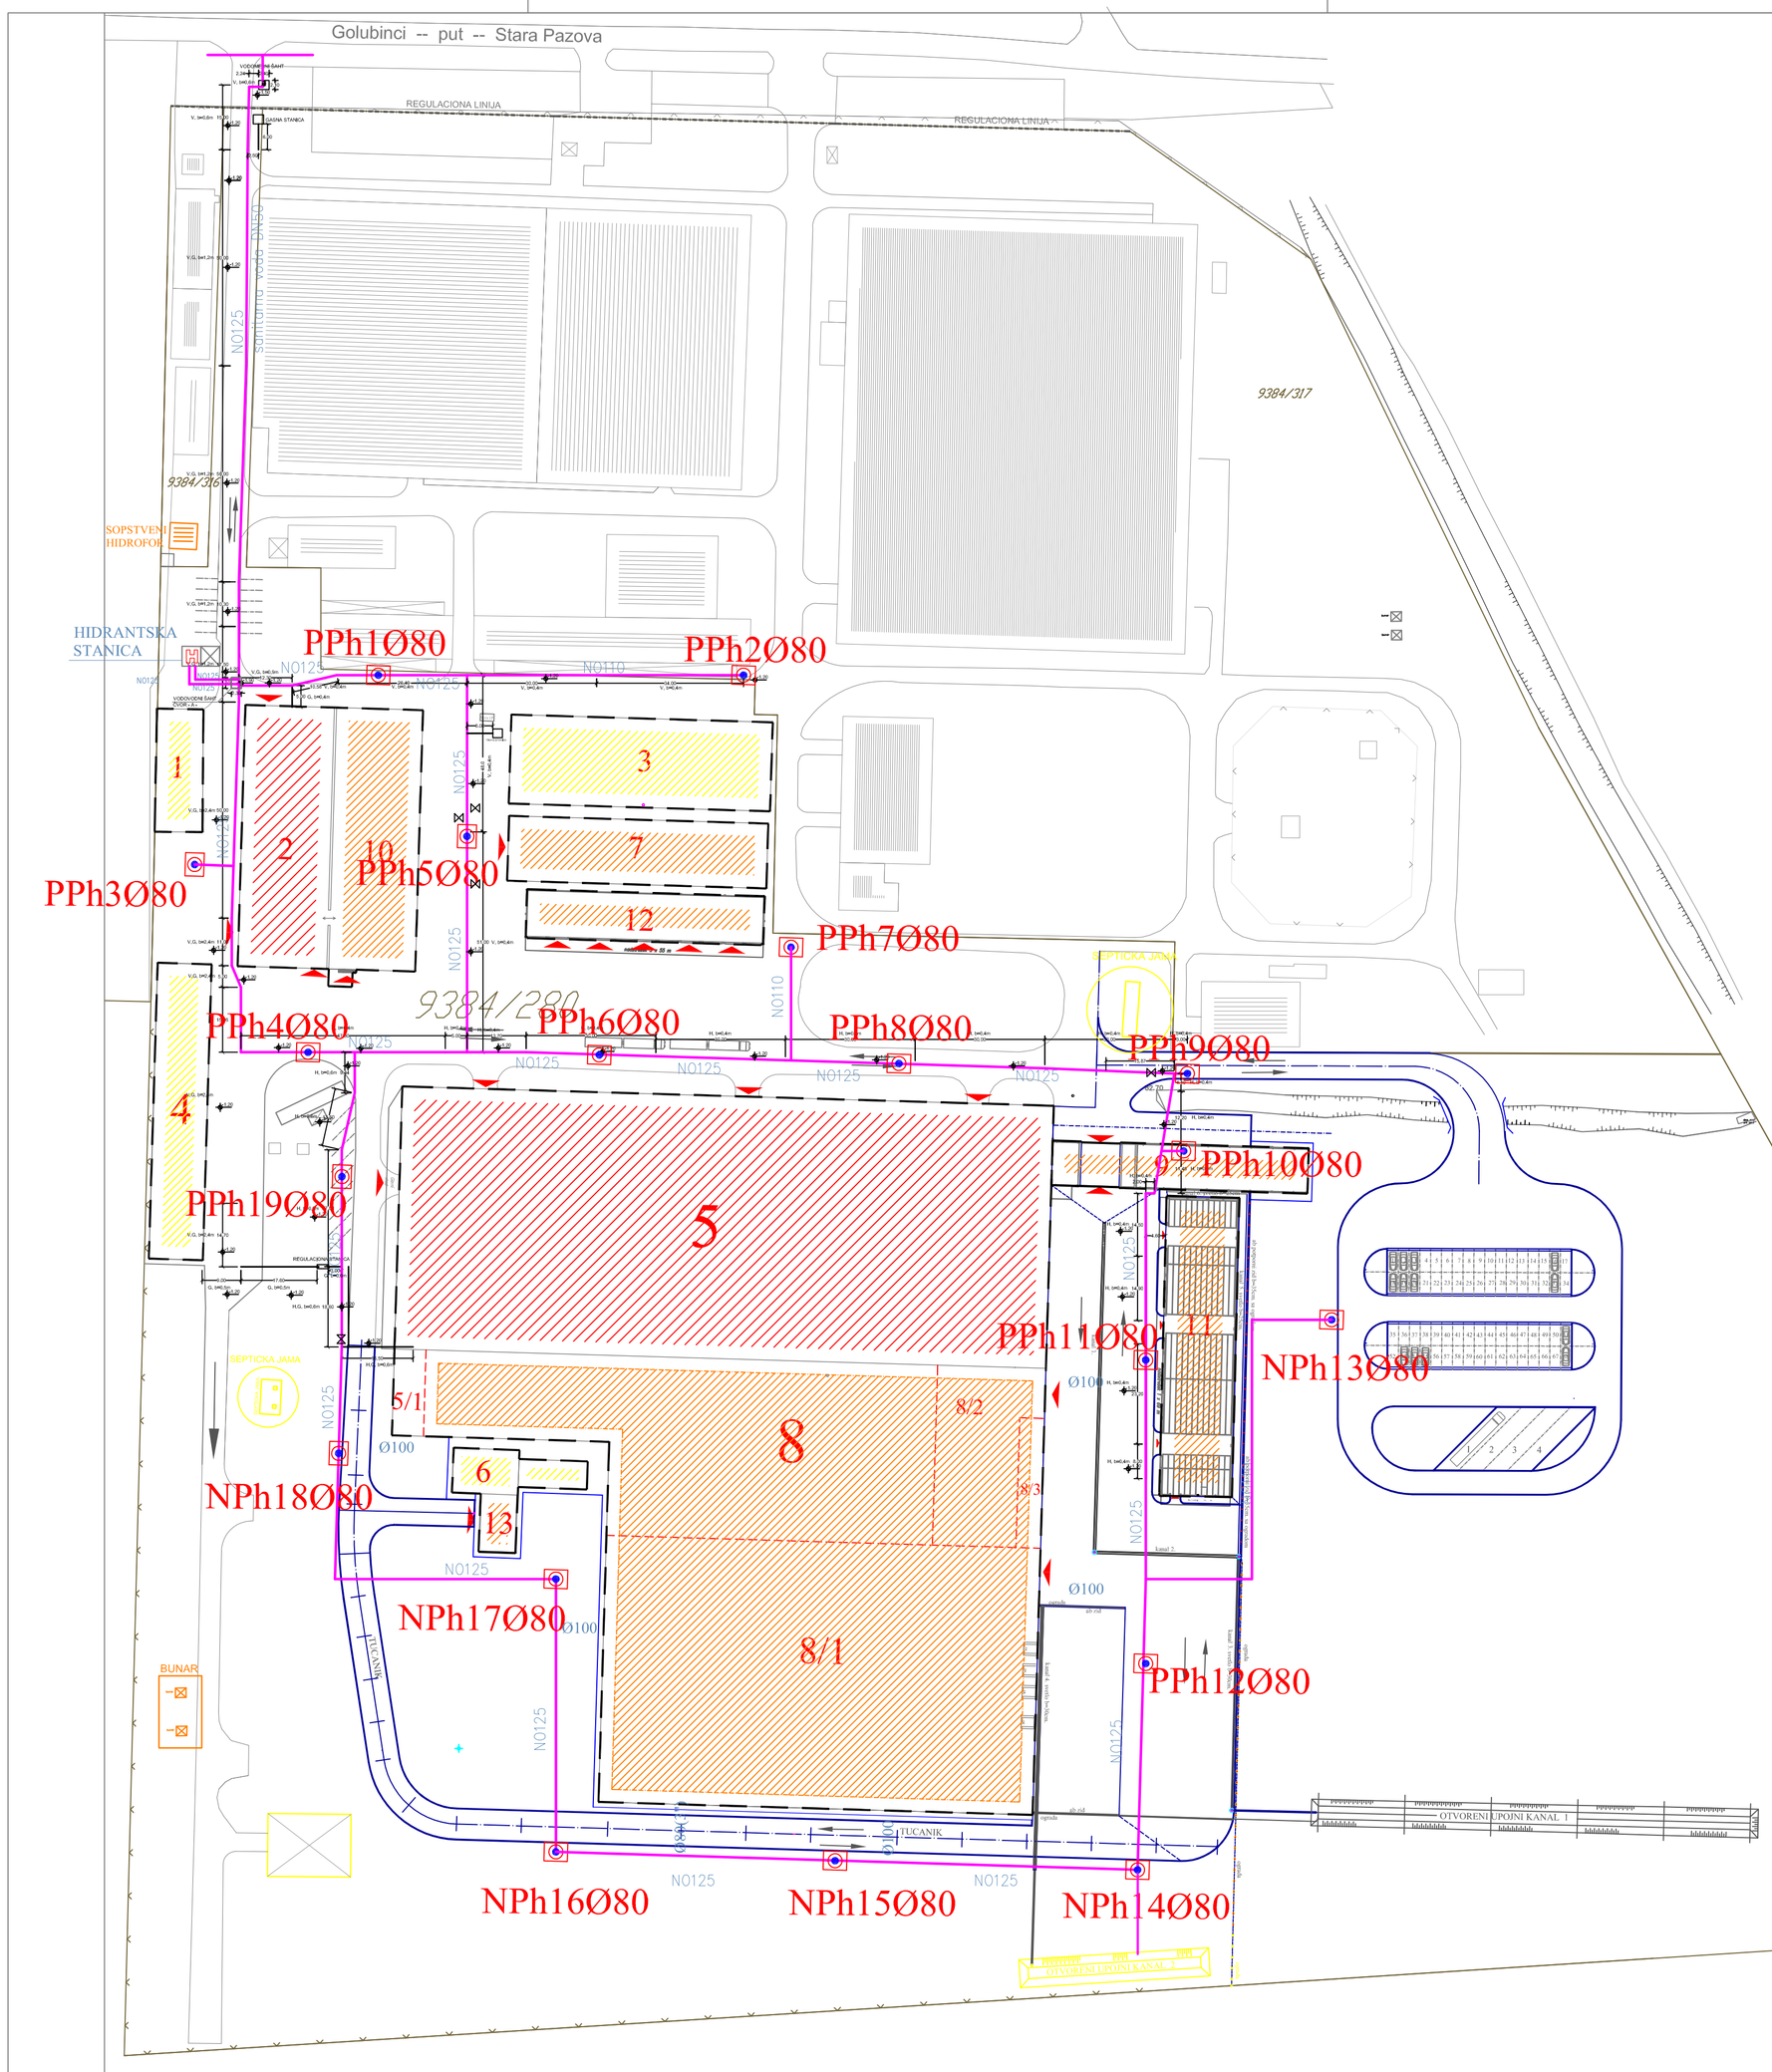

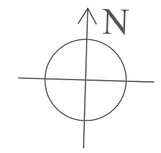

LEGENDA:

- GRANICA PARCELE
- REGULACIONA LINIJA
- POSTOJECI OBJEKTI
- NOVI OBJEKTI
- PRENAMENA OBJEKTA
- 1-13 BROJ HALE
- ULAZI U OBJEKTE
- KRETANJE VOZILA
- NOVA HIDRANTSKA MREŽA
- PPh6Ø80 SPOLJAŠNJI PODZEMNI HIDRANT
- NPh4Ø80 SPOLJAŠNJI NADZEMNI HIDRANT

KONSALTING	PREDUZECE ZA NEKRETNINE, PROJEKTOVANJE I INZENJERING Stara Pazova,Svetosavska br.9 tel:(022)311-911 fax:(022)310-546		investitor:	GORENJE TIKI d.o.o. ul.Golubinacki put bb, Stara Pazova
Arhitektura	Dragan Drobnjak,dipl.ing.arh.		mesto gradnje:	STARA PAZOVA
Konstrukcija	Stjepan Ruzic,dipl.ing.gradj.		predmet:	PROJEKAT IZVEDENOG STANJA SPOLJNA HIDRANTSKA MREŽA
El.instalacije	Viera Faraga,dipl.ing.el.			
V I K	Dragan Grujic,dipl.ing.gradj.			
saradnik	Jelena Savkovic,dipl.ing.gradj.		sadržaj:	HIDRANTSKA MREŽA SITUACIJA
saradnik	Katarina Balaz,arh.tehn.			
broj projekta	faza	datum	razmera	list broj
135/10	VODOVOD I KANALIZACIJA	mart 2011	1:1000	01